


# 碧桂园房地产开发有限公司临时用地土地复垦竣工图

7421.7 2363.09 7421.8 2363.09

地块名称	行政区划	三级地类		规划情况		复垦情况		完成情况
		编码	名称	面积	比重	面积	比重	
遂溪县碧桂园房地产开发有限公司临时用地	遂城镇沙坡村	013	旱地	0.1931	66.75%	0.1931	66.75%	100%
				0.0962	33.25%	0.0962	33.25%	100%
		总计		0.2893	100.00%	0.2893	100.00%	100%

序号	项目名称	工作内容	单位	工程量	完成情况及工程数量	备注
一、清理工程						
1	清理工程	地面建筑垃圾清除及清理	m <sup>2</sup>	24	100%、合格	-
2	清理工程	地面硬化拆除及清理	m <sup>2</sup>	386.2	100%、合格	-
3	清理工程	碎石垫层拆除及清理	m <sup>2</sup>	289.65	100%、合格	-
二、平整工程和土方回填工程						
1	土方回填工程	覆土回填	m <sup>3</sup>	579.3	100%、合格	实际覆土标准约30-35cm
2	平整工程	土地平整	公顷	0.2893	100%、合格	-
三、土壤改良工程						
1	土壤改良工程	撒施有机肥	t	0.97	100%、合格	5t/公顷
2	土壤改良工程	撒施复合肥	t	0.39	100%、合格	2t/公顷

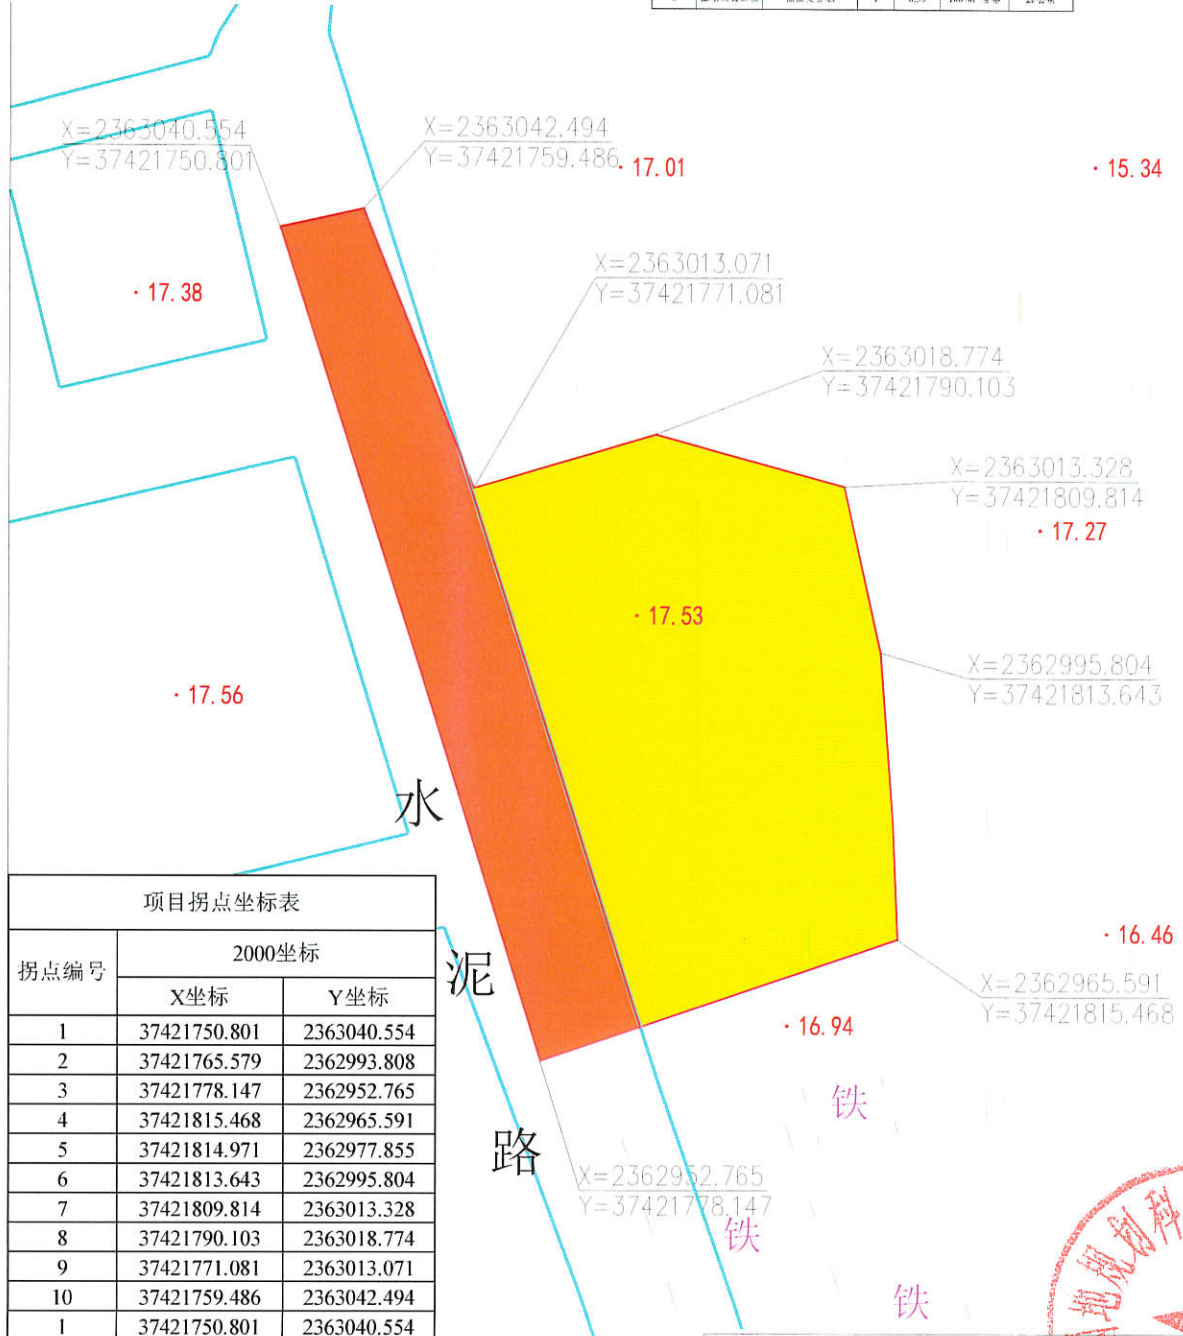

拐点编号	2000坐标	
	X坐标	Y坐标
1	37421750.801	2363040.554
2	37421765.579	2362993.808
3	37421778.147	2362952.765
4	37421815.468	2362965.591
5	37421814.971	2362977.855
6	37421813.643	2362995.804
7	37421809.814	2363013.328
8	37421790.103	2363018.774
9	37421771.081	2363013.071
10	37421759.486	2363042.494
1	37421750.801	2363040.554

**图例**

复垦方向: 建设用地 (orange), 旱地 (yellow)

规划要素: 项目区界 (red dashed line), 拐点坐标 (black dot)

现状要素: 等高线 (brown line), 高程点 (red dot), 现状路 (grey line), 现状小路 (light grey line), 现状建筑 (grey rectangle), 地物线 (black line)

**国地科技** 碧桂园房地产开发有限公司临时用地土地复垦竣工图

设计单位	广东国地规划科技股份有限公司	制图日期	2021年12月
图号	JGT-01	比例尺	1:500
核定	李泽楷	校核	李泽楷
审查	罗建和	制图	李泽楷