


广东湛江养老休闲产业基地项目建设工程施工临时用地土地复垦竣工图

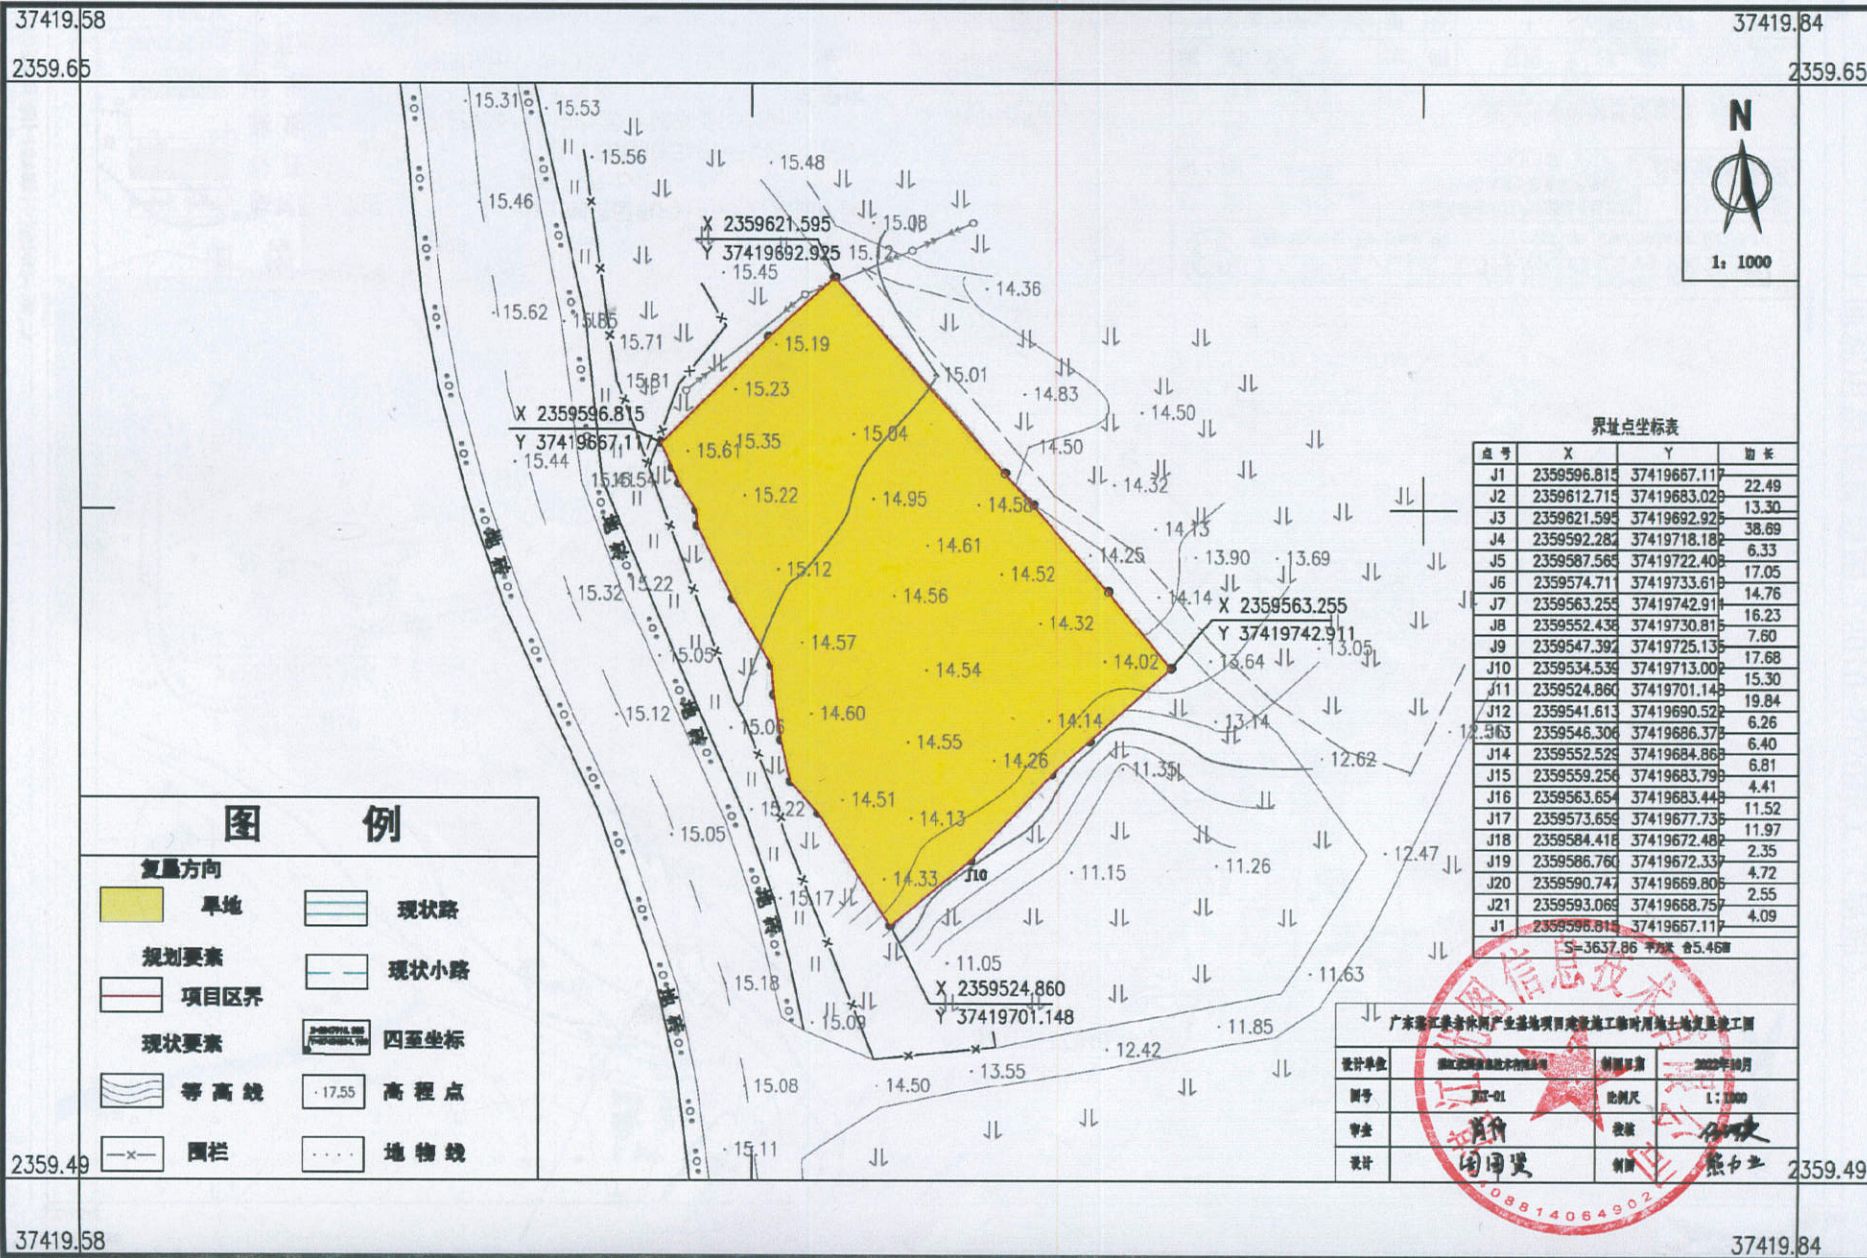

界址点坐标表

点号	X	Y	边长
J1	2359596.815	37419667.117	22.49
J2	2359612.715	37419683.025	13.30
J3	2359621.595	37419692.925	38.69
J4	2359592.281	37419718.182	6.33
J5	2359587.565	37419722.405	17.05
J6	2359574.711	37419733.618	14.76
J7	2359563.255	37419742.911	16.23
J8	2359552.435	37419730.815	7.60
J9	2359547.392	37419725.135	17.68
J10	2359534.535	37419713.002	15.30
J11	2359524.860	37419701.145	19.84
J12	2359541.613	37419690.522	6.26
J13	2359546.306	37419686.375	6.40
J14	2359552.525	37419684.865	6.81
J15	2359559.256	37419683.795	4.41
J16	2359563.654	37419683.445	11.52
J17	2359573.655	37419677.735	11.97
J18	2359584.418	37419672.482	2.35
J19	2359586.760	37419672.337	4.72
J20	2359590.747	37419669.805	2.55
J21	2359593.065	37419668.757	4.09
J1	2359596.815	37419667.117	

图 例	
复垦方向	现状路
旱地	现状小路
规划要素	四至坐标
项目区界	高程点
现状要素	地物线
等高线	围栏
17.55	

广东湛江养老休闲产业基地项目建设工程施工临时用地土地复垦竣工图			
设计单位	湛江信成技术咨询有限公司	制图日期	2022年10月
图号	JZ-01	比例尺	1:1000
审查	周国梁	校核	陈力业
设计	周国梁	制图	陈力业

2000国家坐标
1985国家高程基准